


POMIAR POWYKONAWCZY LOKALU

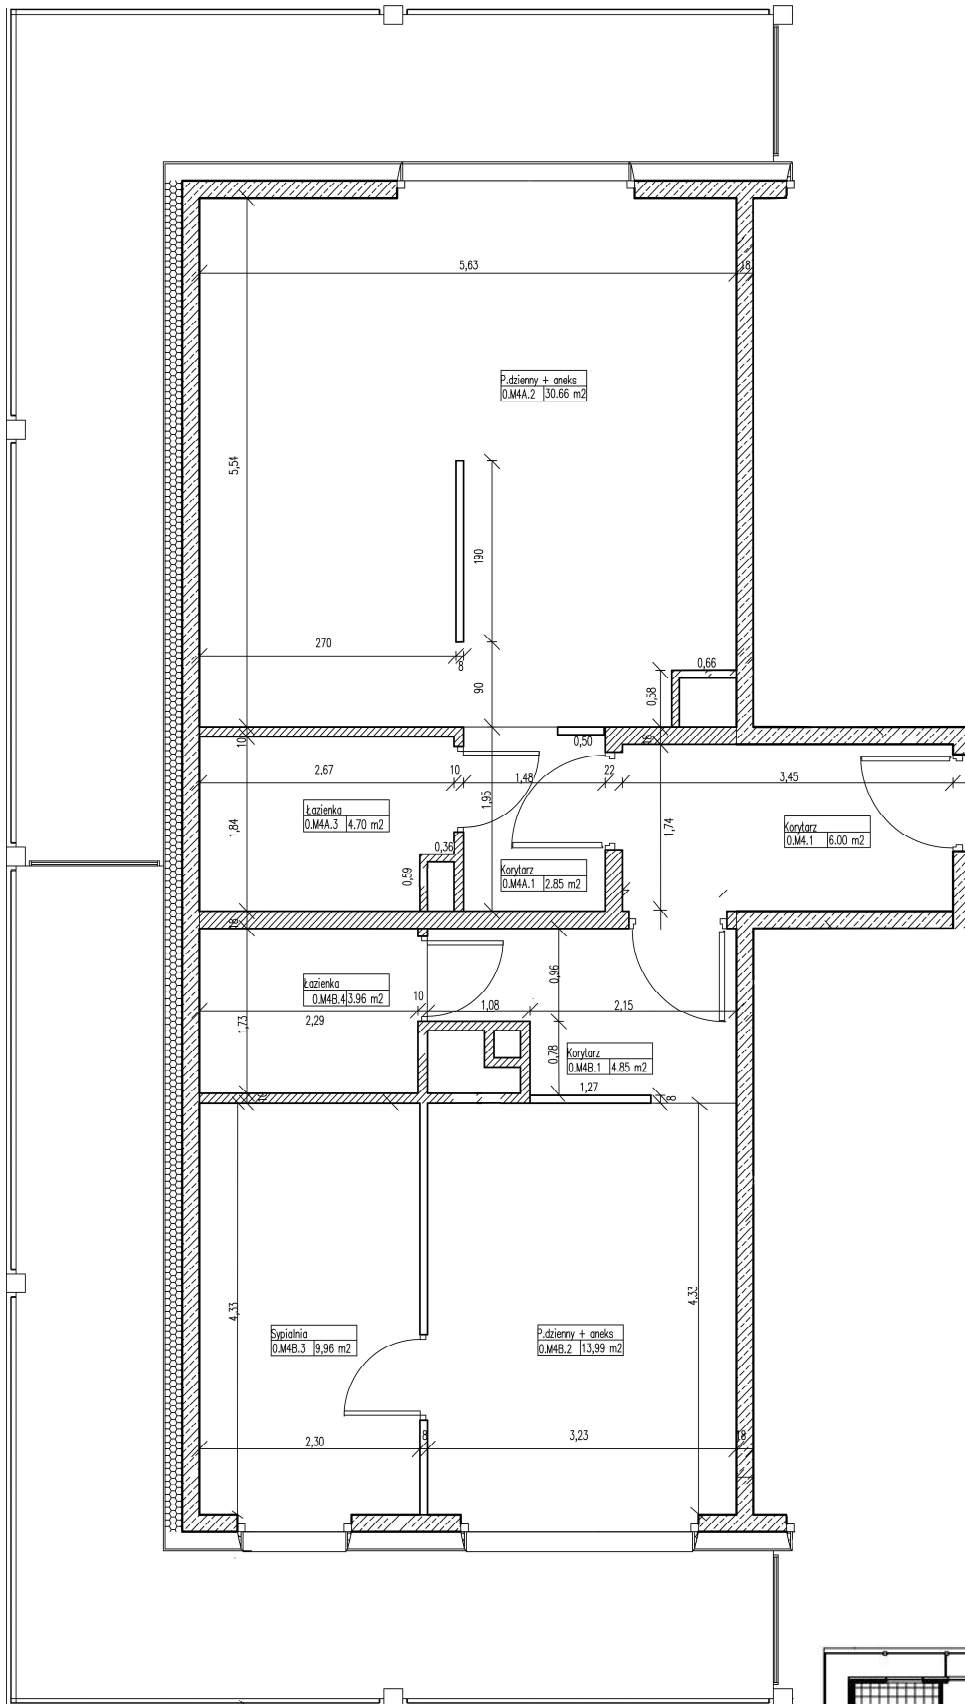

MIESZKANIE M.4 - PARTER

ZESTAWIENIE POWIERZCHNI	(m ²)
0M4.1	6,00
0M4A.1	2,85
0M4A.2	30,66
0M4A.3	4,70
0.M4B.1	4,85
0.M4B.2	13,99
0.M4B.3	9,96
0.M4B.4	3,96

POWIERZCHNIA UŻYTKOWA:
76,97 m²

powierzchnia pod ścianami
nadającymi się do demontażu: **0,64m²**

POWIERZCHNIA UŻYTKOWA NETTO: 77,61m²

GEO-SKI

Leszek Skibicki

80-175 Gdańsk, ul. Kuszniaków 21/3

tel. kom. 803 681 990, e-mail: geoski@wp.pl

REGON 191941125 NIP 584-124-14-37

GEODETA UPRAWNIONY

Inż. Leszek Skibicki
ur. Nr 17043

PLAN OSIEDLA

