


## POMIAR POWYKONAWCZY LOKALU

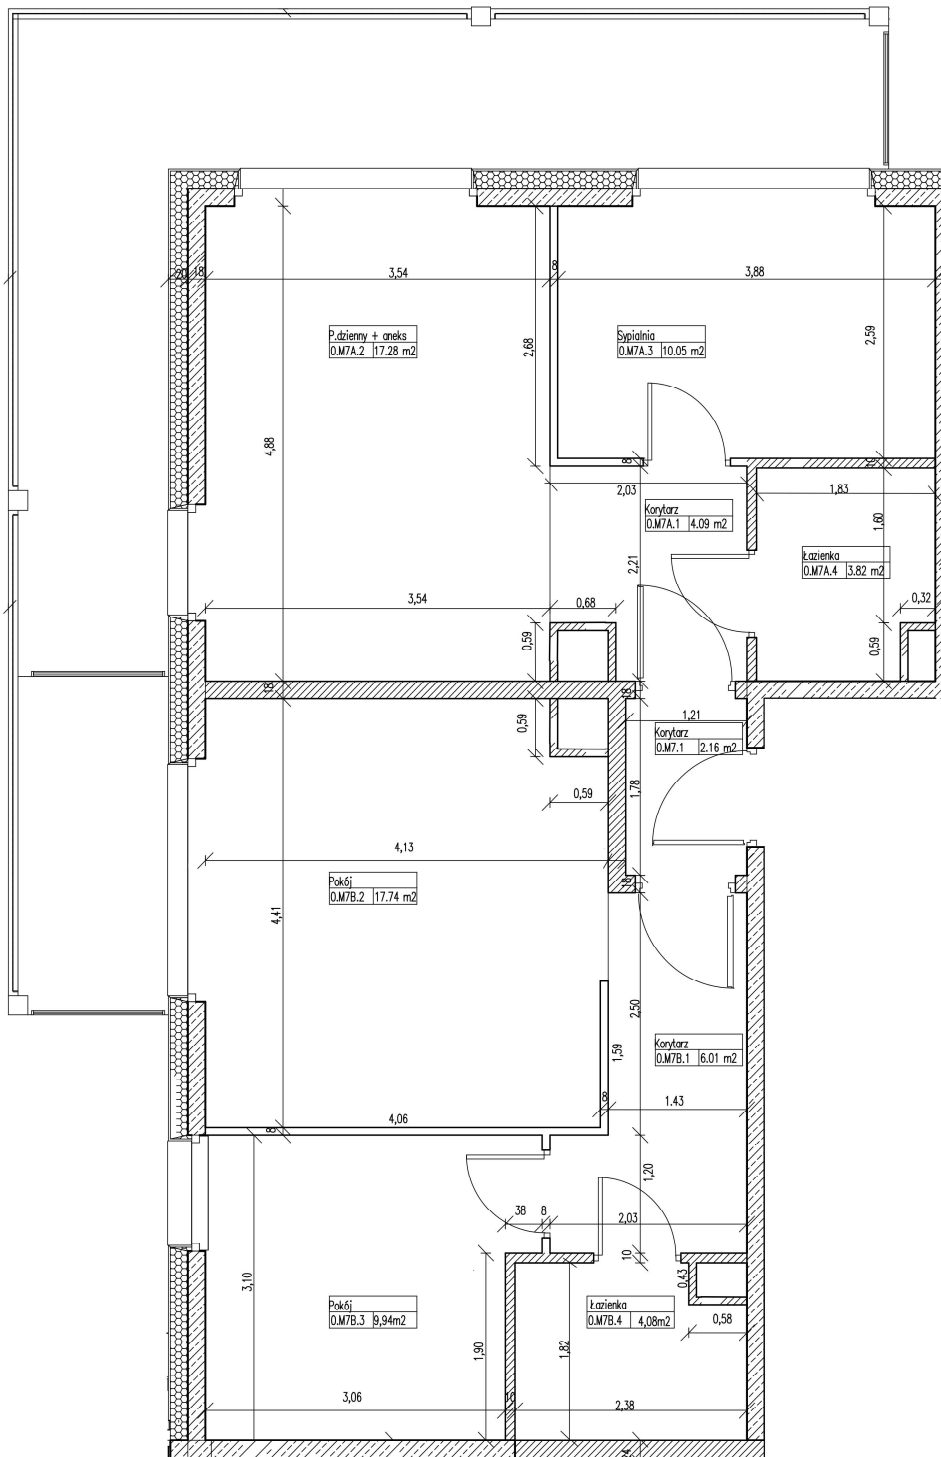

## MIESZKANIE M.7 - PARTER

ZESTAWIENIE POWIERZCHNI	(m <sup>2</sup> )
0.M7.1	2,16
0.M7A.1	4,09
0.M7A.2	17,28
0.M7A.3	10,05
0.M7A.4	3,82
0.M7B.1	6,01
0.M7B.2	17,74
0.M7B.3	9,94
0.M7B.4	4,08

**POWIERZCHNIA UŻYTKOWA:**  
**75,17 m<sup>2</sup>**

powierzchnia pod ścianami  
nadającymi się do demontażu: **0,92m<sup>2</sup>**

**POWIERZCHNIA UŻYTKOWA NETTO: 76,09m<sup>2</sup>**

**GEO-SKI**  
Leszek Skibiński

80-175 Gdańsk, ul. Kuszniaków 21/3  
tel. kom. 603 681 990, e-mail: geoski@wp.pl  
REGON 191941125 NIP 584-124-14-37

GEODETA UPRAWNIONY

Inż. Leszek Skibiński  
usr. Nr 17043

PLAN OSIEDLA

