


POMIAR POWYKONAWCZY LOKALU

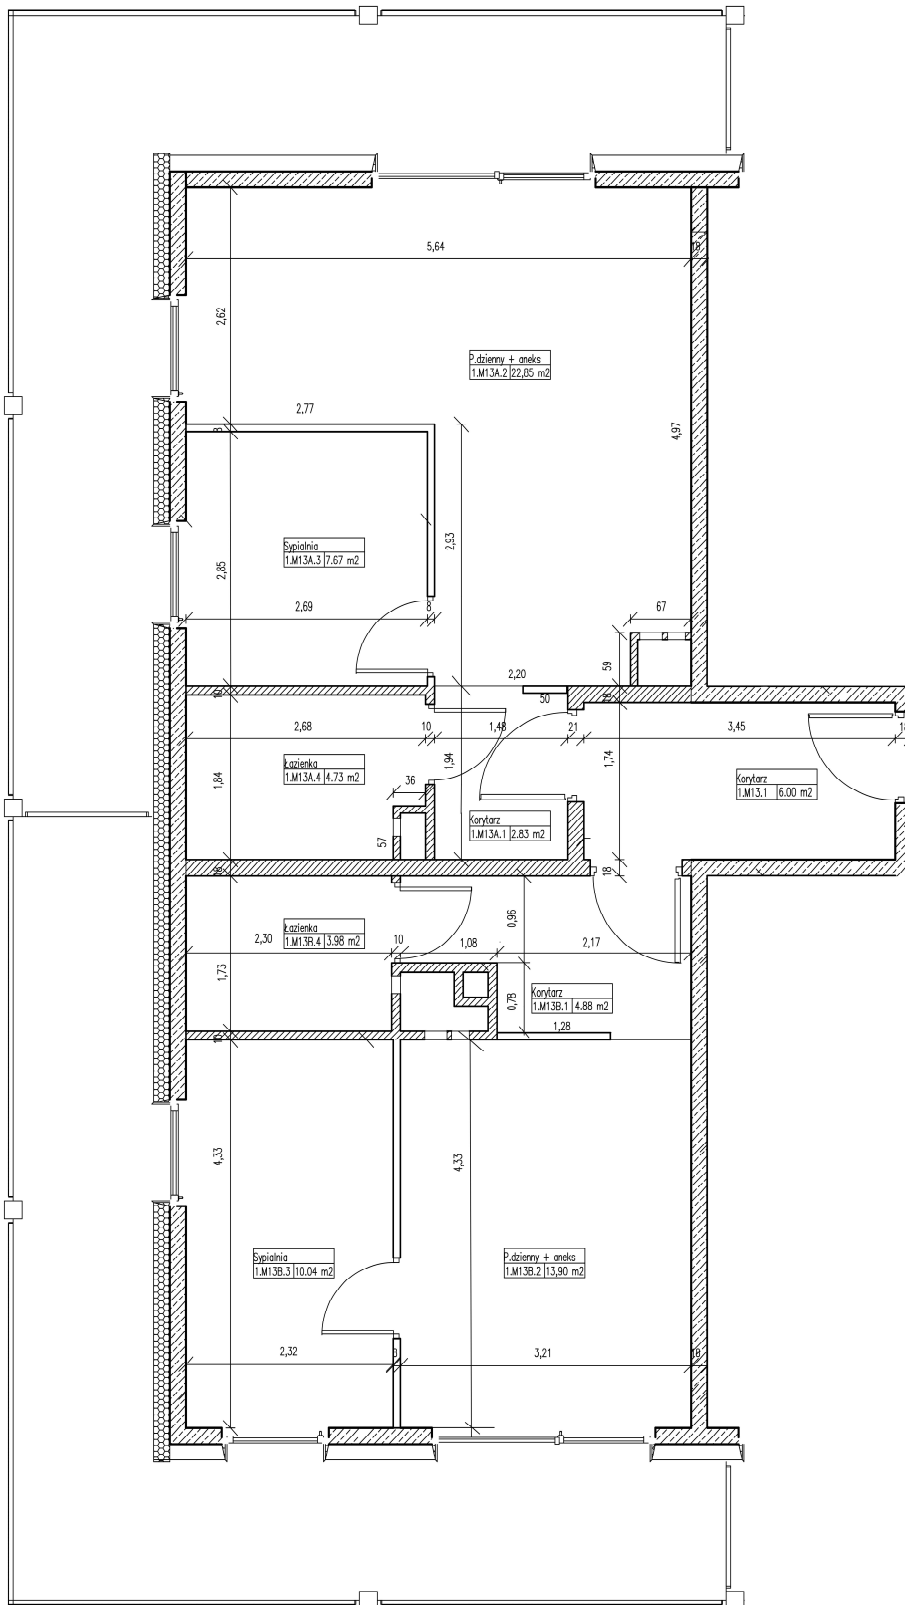

MIESZKANIE M.13A - PIĘTRO 1

ZESTAWIENIE POWIERZCHNI	(m ²)
1.M13.1	6,00
1.M13A.1	2,83
1.M13A.2	22,85
1.M13A.3	7,67
1.M13A.4	4,73
1.M13B.1	4,88
1.M13B.2	13,90
1.M13B.3	10,04
1.M13B.4	3,98

POWIERZCHNIA UŻYTKOWA:
76,88 m²

powierzchnia pod ścianami
nadającymi się do demontażu: **0,94m²**

POWIERZCHNIA UŻYTKOWA NETTO: 77,82m²

GEO-SKI

Leszek Skibicki

80-175 Gdańsk, ul. Kuszniaków 21/3

tel. kom. 603 681 990, e-mail: geoski@wp.pl

REGON 191941125 NIP 584-124-14-37

GEODETA UPRAWNIONY

inż. Leszek Skibicki
usr. Nr 17043

PLAN OSIEDLA

