


POMIAR POWYKONAWCZY LOKALU

MIESZKANIE M.15 - PIĘTRO 1

PLAN OSIEDLA

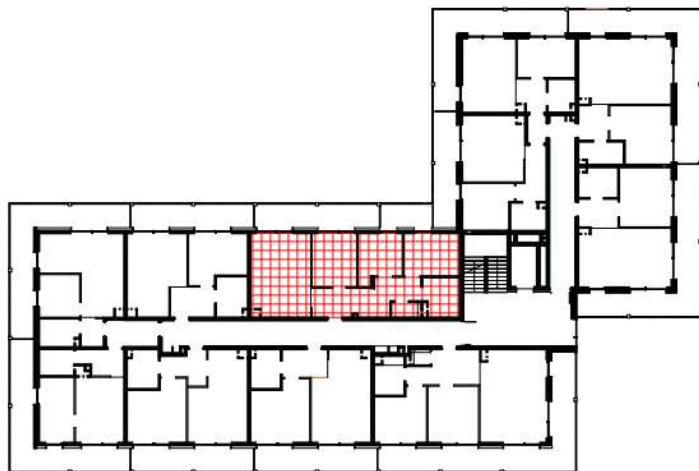

ZESTAWIENIE POWIERZCHNI	(m ²)
1.M15.1	13,84
1.M15.2	21,77
1.M15.3	10,66
1.M15.4	8,96
1.M15.5	10,42
1.M15.6	6,13
1.M15.7	1,96

POWIERZCHNIA UŻYTKOWA:
73,74 m²

powierzchnia pod ścianami
nadającymi się do demontażu: **1,42m²**

POWIERZCHNIA UŻYTKOWA NETTO: 75,16m²

GEO-SKI

Leszek Skibicki

80-175 Gdańsk, ul. Kuszniaków 21/3
tel. kom. 803 681 990, e-mail: geoski@wp.pl
REGON 191941125 NIP 584-124-14-37

GEODETA UPRAWNIONY

inż. Leszek Skibicki
ser. Nr 17043

