


POMIAR POWYKONAWCZY LOKALU

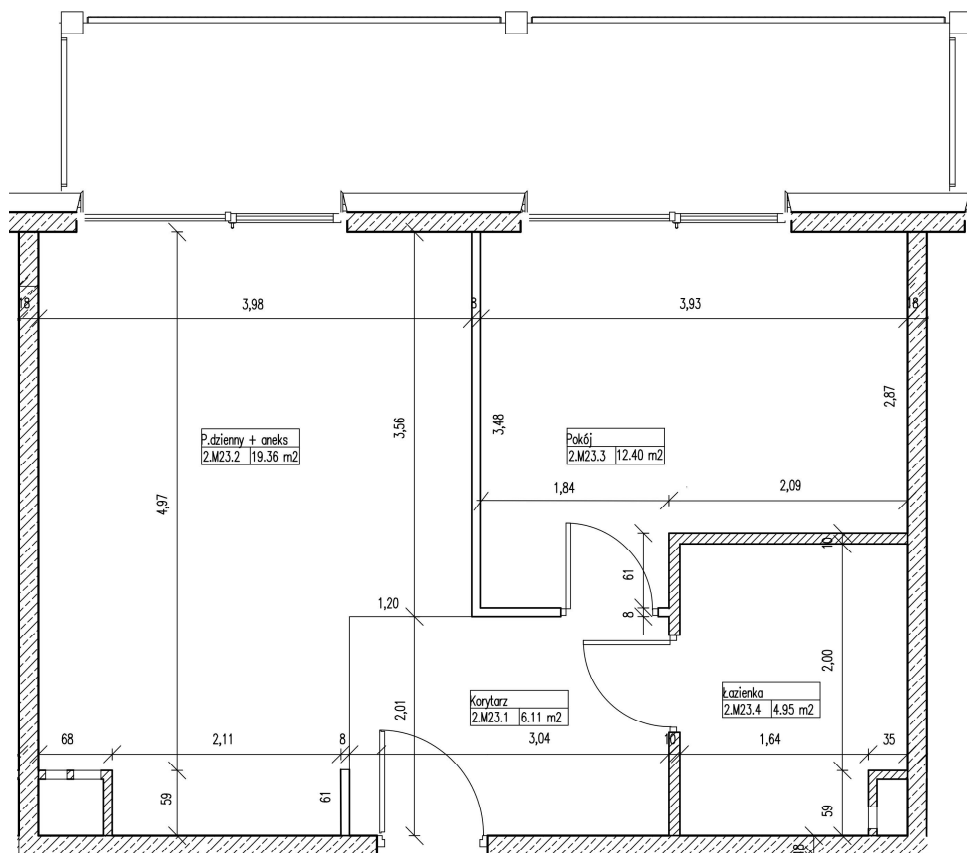

MIESZKANIE M.23 - PIĘTRO 2

ZESTAWIENIE POWIERZCHNI	(m2)
2.M23.1	6,11
2.M23.2	19,36
2.M23.3	12,40
2.M23.4	4,95

POWIERZCHNIA UŻYTKOWA:
42,82 m2

powierzchnia pod ścianami
nadającymi się do demontażu: **0,48m2**

POWIERZCHNIA UŻYTKOWA NETTO: 43,30m2

GEO-SKI
Leszek Skibiński

80-175 Gdańsk, ul. Kuszniaków 21/3
tel. kom. 603 681 990, e-mail: geoski@wp.pl
REGON 191941125 NIP 584-124-14-37

GEODETA UPRAWNIONY

Inż. Leszek Skibiński
upr. Nr 17043

PLAN OSIEDLA

