


## POMIAR POWYKONAWCZY LOKALU

## MIESZKANIE M.41 - PIĘTRO 4

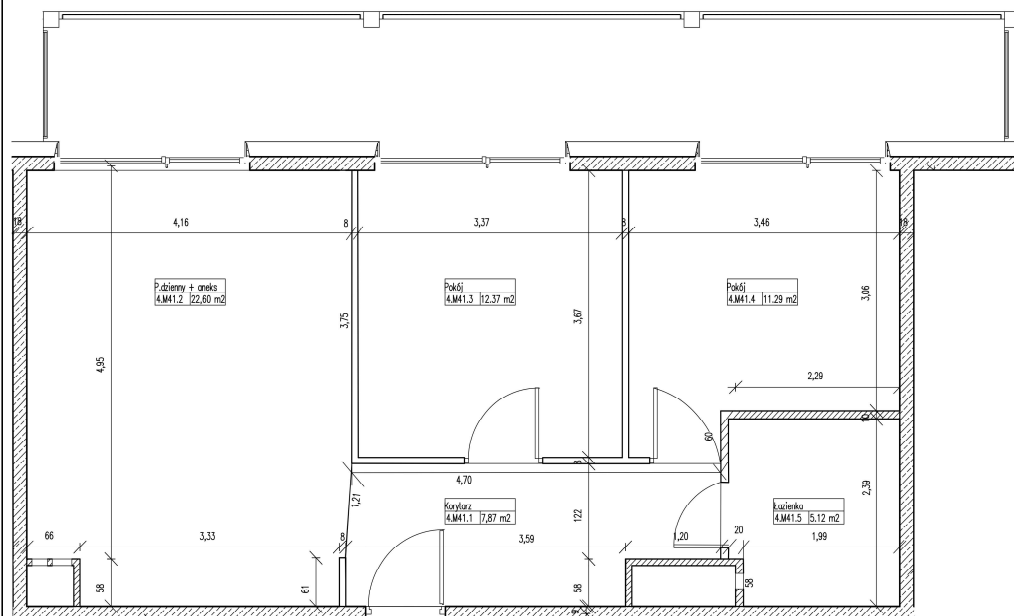

ZESTAWIENIE POWIERZCHNI	(m <sup>2</sup> )
4.M41.1	7,87
4.M41.2	22,60
4.M41.3	12,37
4.M41.4	11,29
4.M41.5	5,12

**POWIERZCHNIA UŻYTKOWA:**  
**59,25 m<sup>2</sup>**

powierzchnia pod ścianami  
nadającymi się do demontażu: **1,01m<sup>2</sup>**

**POWIERZCHNIA UŻYTKOWA NETTO: 60,26m<sup>2</sup>**

**GEO-SKI**  
Leszek Skibicki

80-175 Gdańsk, ul. Kuszniaków 21/3  
tel. kom. 803 681 990, e-mail: geoski@wp.pl  
REGON 191941125 NIP 584-124-14-37

GEODETA UPRAWNIONY  
Inż. Leszek Skibicki  
upr. Nr 17043

## PLAN OSIEDLA

